

ZARZĄD POWIATU
W ZDUŃSKIEJ WOLI
ul. Złotnickiego 25
98-220 ZDUŃSKA WOLA
tel. (0-43) 823-22-04

BZ

Zduńska Wola, dnia 28.12.2018 r.

Nasz znak: PZD.054.25.2018

Pan Andrzej Dutkiewicz
Radny Powiatu Zduńskowolskiego

Zarząd Powiatu Zduńskowolskiego w odpowiedzi na interpelację, zgłoszoną przez Pana na sesji Rady Powiatu Zduńskowolskiego w dniu 21.12.2018 r. uprzejmie informuje, że :

Zgłoszona przez Pana interpelacja dotycząca postawienia masztu z flagą Polski na rondzie u zbiegu ulic Łaskiej i Piwnej w Zduńskiej Woli dotyczy miejsca, które zostało zagospodarowane w trakcie niedawnego procesu budowlanego. W centralnym miejscu ronda znajduje się obecnie latarnia z czterema oprawami skierowanymi w taki sposób, aby oświetlić całą tarczę skrzyżowania. Wbudowanie w tym miejscu masztu powodowałoby konieczność usunięcia istniejącego i wykonania dwóch masztów w obu końcach owalnej wyspy centralnej, tak aby flaga państwowa była odpowiednio eksponowana. Ingerowanie w tarczę ronda jest znacznie ograniczone, ponieważ do 21 kwietnia 2021 r. udzielona została gwarancja na odebrane w 2016 r. rondo. Kopia protokołu odbioru zadania w załączeniu. Oznacza to ewentualną utratę gwarancji na część przedmiotu zamówienia i kolejne kolizje z sieciami podziemnymi dlatego, że w tarczy skrzyżowania znajduje się sieć teletechniczna tradycyjna – kablowa i światłowodowa, linie zasilania energetycznego niskiego i wysokiego napięcia, kanalizacja deszczowa, wodociągi (kopia mapki geodezyjnej z inwentaryzacją powykonawczą ronda w załączeniu).

Chciałabym jeszcze nadmienić, że wspólnie z Miastem Zduńska Wola władze powiatu organizujące uroczystości państwowe, choćby w dniu 11 listopada, dążą do ustawienia masztu lub masztów na flagi państwowe na Placu Wolności, w bezpośrednim sąsiedztwie pomnika Marszałka Józefa Piłsudskiego.

W związku z powyższym nie widzę obecnie możliwości realizacji Pana interpelacji w proponowanej lokalizacji, choć sam pomysł wbudowania masztów na flagi państwowe uznaję za dobry i zasługujący na uwzględnienie.

Z poważaniem

STAROSTA
Hanna Waniuk

**MAPA GEODEZYJNEJ INWENTARYZACJI POWYKONAWCZEJ
BUDOWY SKRZYŻOWANIA OKRĘŻNEGO (RONDO)**

Skala 1:500


ul. Piwna

r. 7 - 181/11, 201/5

r. 14 - 1/1

17 - siódmy
8/2015

100-18"
kształt 60

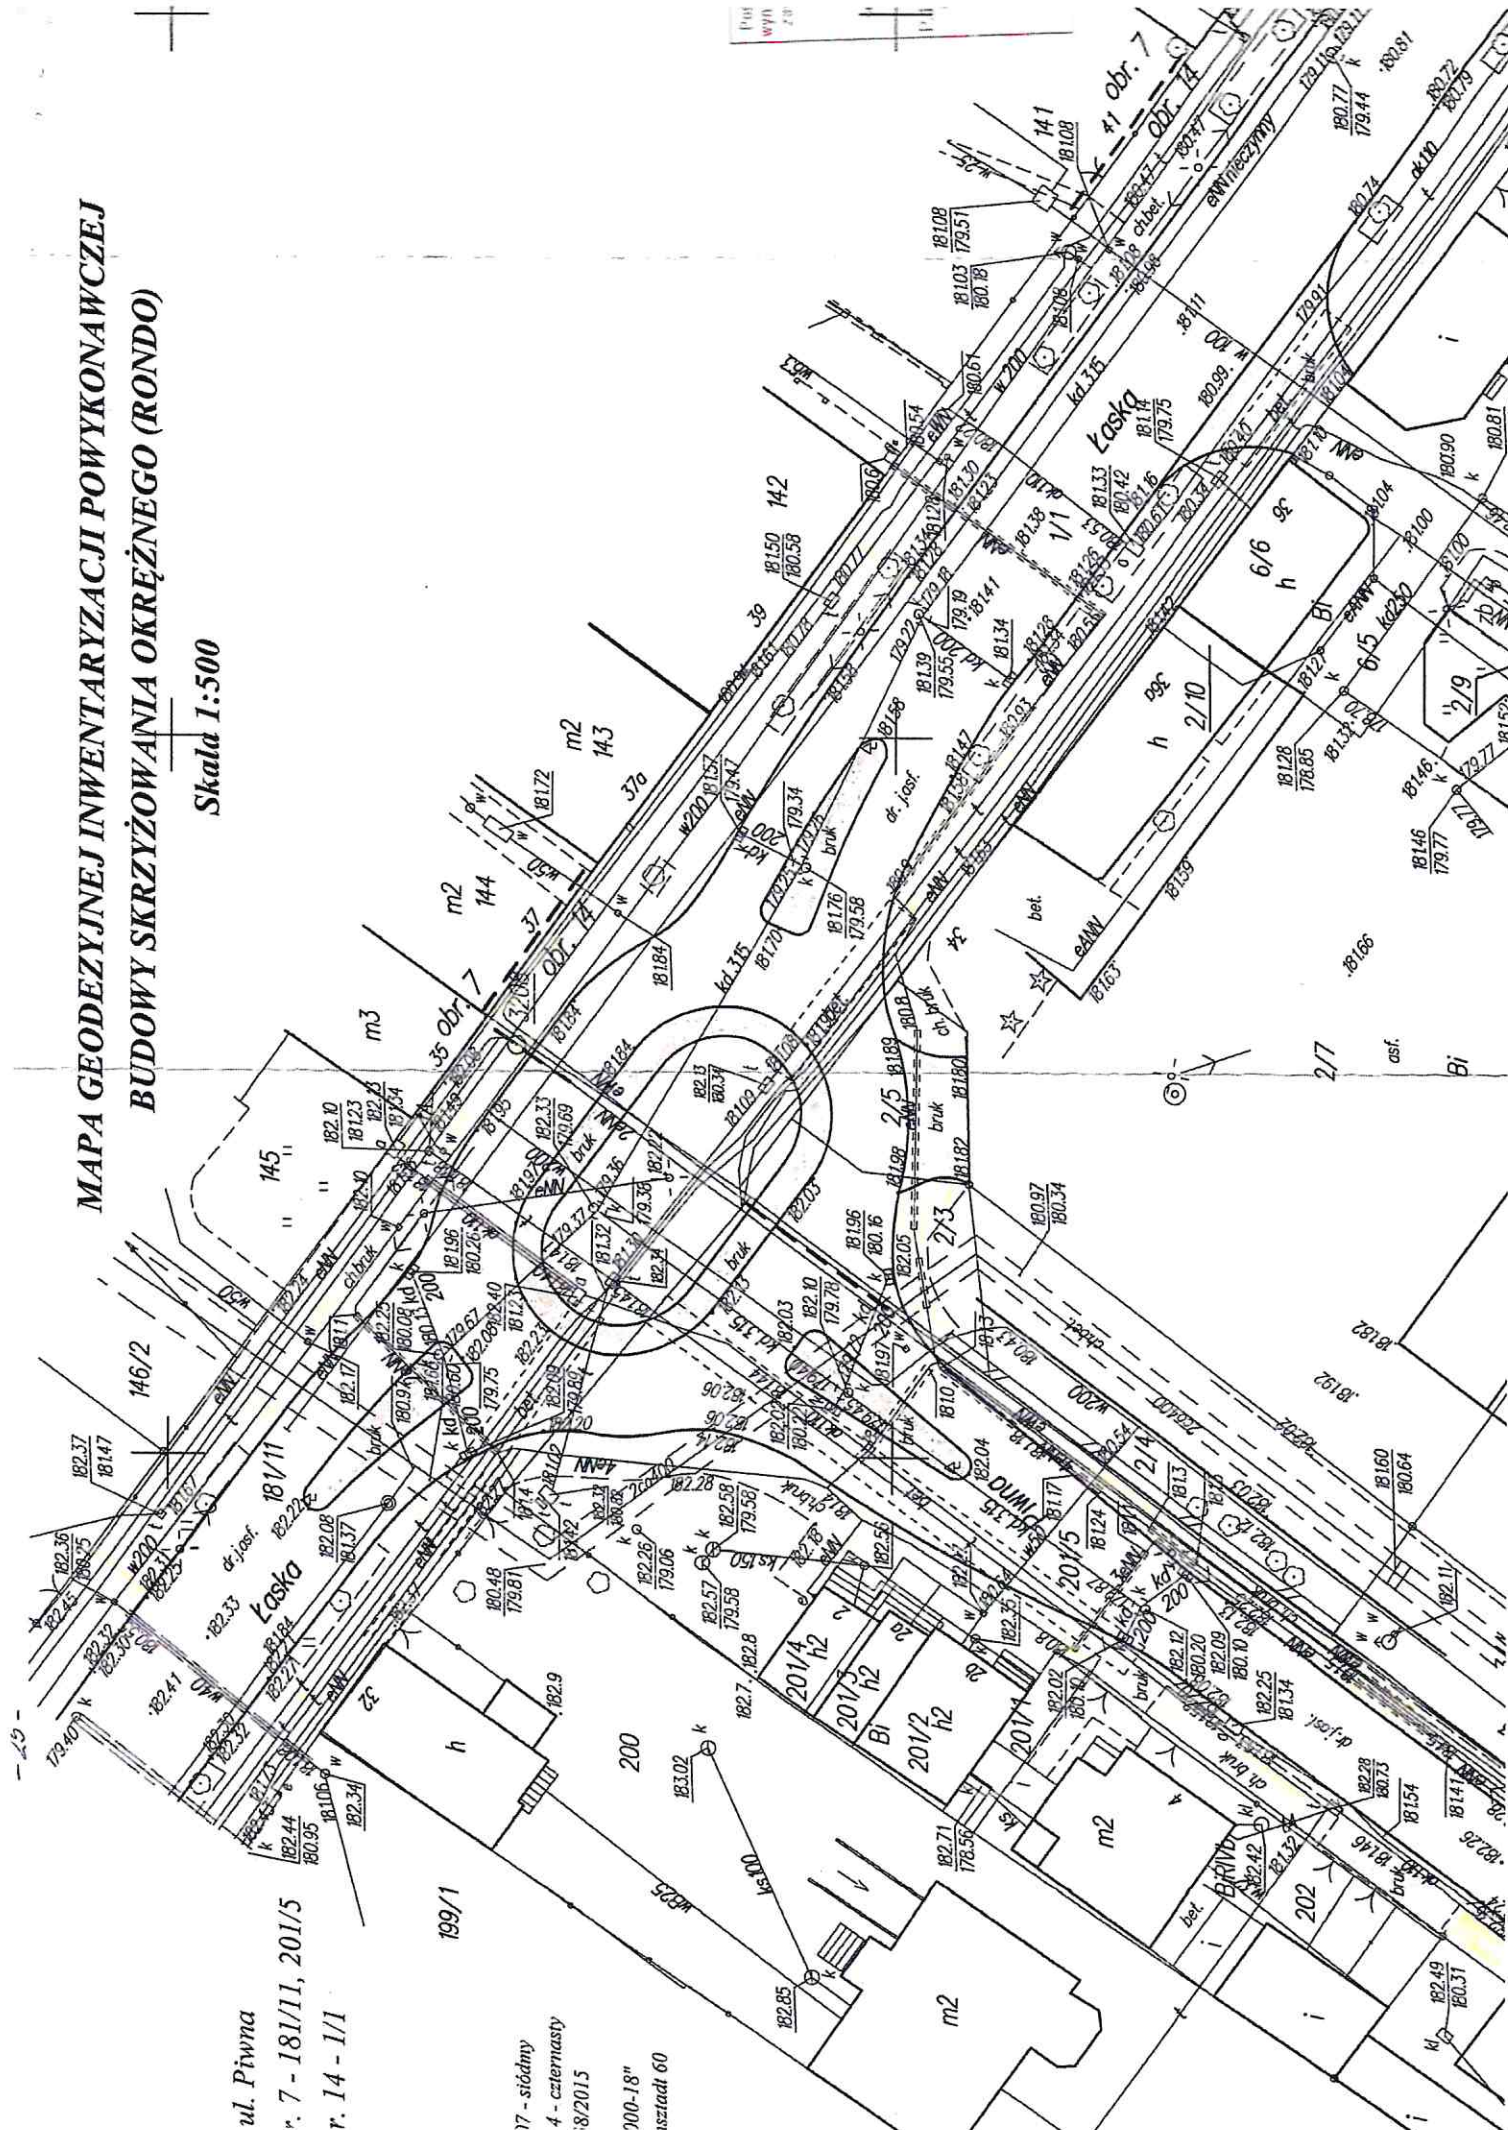

Zduńska Wola, dnia 21 kwietnia 2016 r

PROTOKÓŁ NR 1/2016

Odbioru zadania

pn:” Budowy skrzyżowania okrężnego (rondo) drogi powiatowej nr 4915E (ul. Piwnej) z drogą powiatowa nr 4929E (ul. Łaską) w Zduńskiej Woli ”

Zadanie objęte porozumieniem zawartym w Zduńskiej Woli w dniu 20 maja 2015 roku oraz Aneksem Nr 1 do niniejszego porozumienia z dnia 5 maja 2015 rok, pomiędzy Przedsiębiorstwem Komunikacji Samochodowej Zduńska Wola sp. z o. o z siedzibą w Zduńskiej Woli przy ulicy Łaskiej 36, a Powiatem Zduńskowolskim z siedzibą w Zduńskiej Woli ul. Złotnickiego 25 oraz Adept 2 Sp. z o. o z siedzibą w Warszawie ul. Poleczki 21E.

Plac budowy przekazano: 02.11.2015r.

Roboty zgłoszone do odbioru:20 .04.2016

Decyzja Nr 1.2015 o zezwoleniu na realizację inwestycji drogowej Nr AB.6740.2.1.2015 z dnia 6 sierpnia 2015 roku .

Komisja w składzie:

- | | |
|-------------------|--|
| 1.Piotr Pacelt | - p.o Dyrektora Powiatowego Zarządu Dróg w Zduńskiej Woli |
| 2.Bogusław Boryna | - Inspektor Nadzoru Inwestorskiego, |
| 3.Zofia Jankowska | - Kierownik Budowy Firmy „Dromak” Sp. z o.o. |
| 4.Michał Bogacki | - Kierownik Budowy Firmy JMS Sp.z o.o
ul. M. Skłodowskiej-Curie nr 89B,87-100 Toruń |

Po dokonaniu oględzin technicznych wykonanych robót i przeanalizowaniu przedłożonych dokumentów, stwierdza się co następuje:

1. W zakresie zgodności wykonanych robót z Dokumentacją Kontraktową i Projektem Budowlano – Wykonawczym,

Komisja dokonała oględzin w terenie, w wyniku tych czynności nie stwierdzono usterek i wad uniemożliwiających użytkowanie zrealizowanego etapu zadania zgodnie z jego przeznaczeniem.

2. W zakresie zgodności wykonania robót z Dziennikiem Budowy.

Brak uwag.

3. W zakresie prawidłowości wykonania robót pod względem technicznym i technologicznym.

Wykonano prawidłowo.

4. Ogólna ocena wykonania obiektu:

Dobra

5. Wady o charakterze trwałym mieszczące się w granicach dopuszczalnych odchyłek:

Brak.

6. **Wartość kosztorysowa robót** wynosi: 1.254.100,00 zł. (słownie: jeden milion dwieście pięćdziesiąt cztery tysiące sto złotych) .

7. **Wielkość potrąceń z tytułu wad trwałych odbieranego obiektu została ustalona zgodnie z załączonym wyliczeniem i wynosi łącznie:**

Brak wad.

8. **Postanawia się odebrać roboty wymienione w pkt:(poz. 6 – poz. 7)**

9. **Uwagi / Zalecenia:**

- okres gwarancji będzie liczony od zakończenia zadania - od dnia odbioru końcowego inwestycji t.j. od dnia 21 kwietnia 2016 roku do dnia 21 kwietnia 2021 roku.

Zgodnie z zapisem § 4 zawartego porozumienia z dnia 5 maja 2015 rok, pomiędzy Przedsiębiorstwem Komunikacji Samochodowej Zduńska Wola sp. z o. o z siedzibą w Zduńskiej Woli przy ulicy Łaskiej 36, a Powiatem Zduńskowolskim z siedzibą w Zduńskiej Woli ul. Złotnickiego 25 oraz Adept 2 Sp. z o. o z siedzibą w Warszawie ul. Poleczki 21E. Inwestor docelowy Adept 2 sp. z o. o przenosi na Powiat prawa z tytułu udzielonej przez wykonawcę 5-cio letniej gwarancji na wykonywane w pasie drogowym dróg powiatowych roboty budowlane.

Niniejszy protokół sporządzono w 3 jednobrzmiących egzemplarzach

Komisja Odbioru Robót rozpoczęła pracę w dniu : 21 kwietnia 2016 r.

Odbiór zakończono w dniu: 21 kwietnia 2016 r.

Dokonujący odbioru:

POWIATOWEGO ZARZĄDU DRÓG
W ZDUŃSKIEJ WOLI

Piotr Pacelt
.....

Przy udziale:

1.....
inż. Bogusław Baryno

2.....
KIEROWNIA ROBOT.

Zofia Janikowska
UPR. BUD. 935 / 997
W ZAKRESIE

3.....
KIEROWNIK BUDOWY

mgr inż. Michał Bogacki
Upr. bud. Nr MAZR 173:OWOK/07

USTALENIA ZATWIERDZAM

[Signature]
.....
Zduńska Wola, dnia *21-04-2016*